ALLE FLÄCHEN MIT DER CAD-ANLAGE ERMITTELT !!

| RAUM-Nr. | RAUMBEZEICHNUNG | VERKAUFSFLÄCHE | HAUPTNUTZFL | NEBENNUTZFL | FUNKTIONSFL | VERKEHRSFL |
|---|---|---|---|---|---|---|
| 1.E 1 | VERKAUF | 2583.40 qm | | | | |
| 1.E 2 | KASSENBÜRO | | 14.33 qm | | | |
| 1.W 3 | TRESORRAUM | | 14.09 qm | | | |
| 1.E 4 | WINDFANG | 93.74 qm | | | | |
| 1.E 5 | WC-HERREN | | | 3.94 qm | | |
| 1.E 6 | WC-DAMEN | | | 3.95 qm | | |
| 1.E 7 | BEH.-WC | | | 3.18 qm | | |
| 1.E 8 | FREIVERKAUF | 910.03 qm | | | | |
| 1.E 9 | LAGER | | 297.06 qm | | | |
| 1.E 10 | WARENANNAHME | | 14.92 qm | | | |
| 1E 11 | WC | | | 5.00 qm | | |
| 1.E 12 | PUTZMASCHINE | | | 7.64 qm | | |
| 1.E 13 | TECHNIK | | | | 124.84 qm | |
| 1.E 13a | SPRINKLER | | | | 63.68 qm | |
| 1.E 14 | FLUR | | | | | 7.15 qm |
| 1.E 15 | NSHV | | | | 8.10 qm | |
| 1.E 15A | ZBV | | | 4.36 qm | | |
| | LÜFTUNGSSCHACHT | | | | 13.39 qm | |
| | AUFZUG | | | | | 18.21 qm |
| | FAHRSTEIGE | | | | | 112.68 qm |
| T 1 | TREPPENHAUS T1 | | | | | 15.23 qm |
| T 2 | TREPPENHAUS T2 | | | | | 30.17 qm |
| T 3 | TREPPENHAUS T3 | | | | | 31.61 qm |
| T 4 | 1/2 TREPPENHAUS T4 | | | | | 16.83 qm |
| T 5 | TREPPENHAUS T5 | | | | | 32.29 qm |
| | | 3587.17 qm | 340.40 qm | 28.07 qm | 210.01 qm | 263.97 qm |

Fläche EG insg.: 4429.62 qm
Fläche ZEG insg.: 219.79 qm
Fläche OG insg.: 3379.92 qm
Fläche ZOG insg.: 222.67 qm
Fläche insg.: 8252.00 qm

≙ 8252 qm

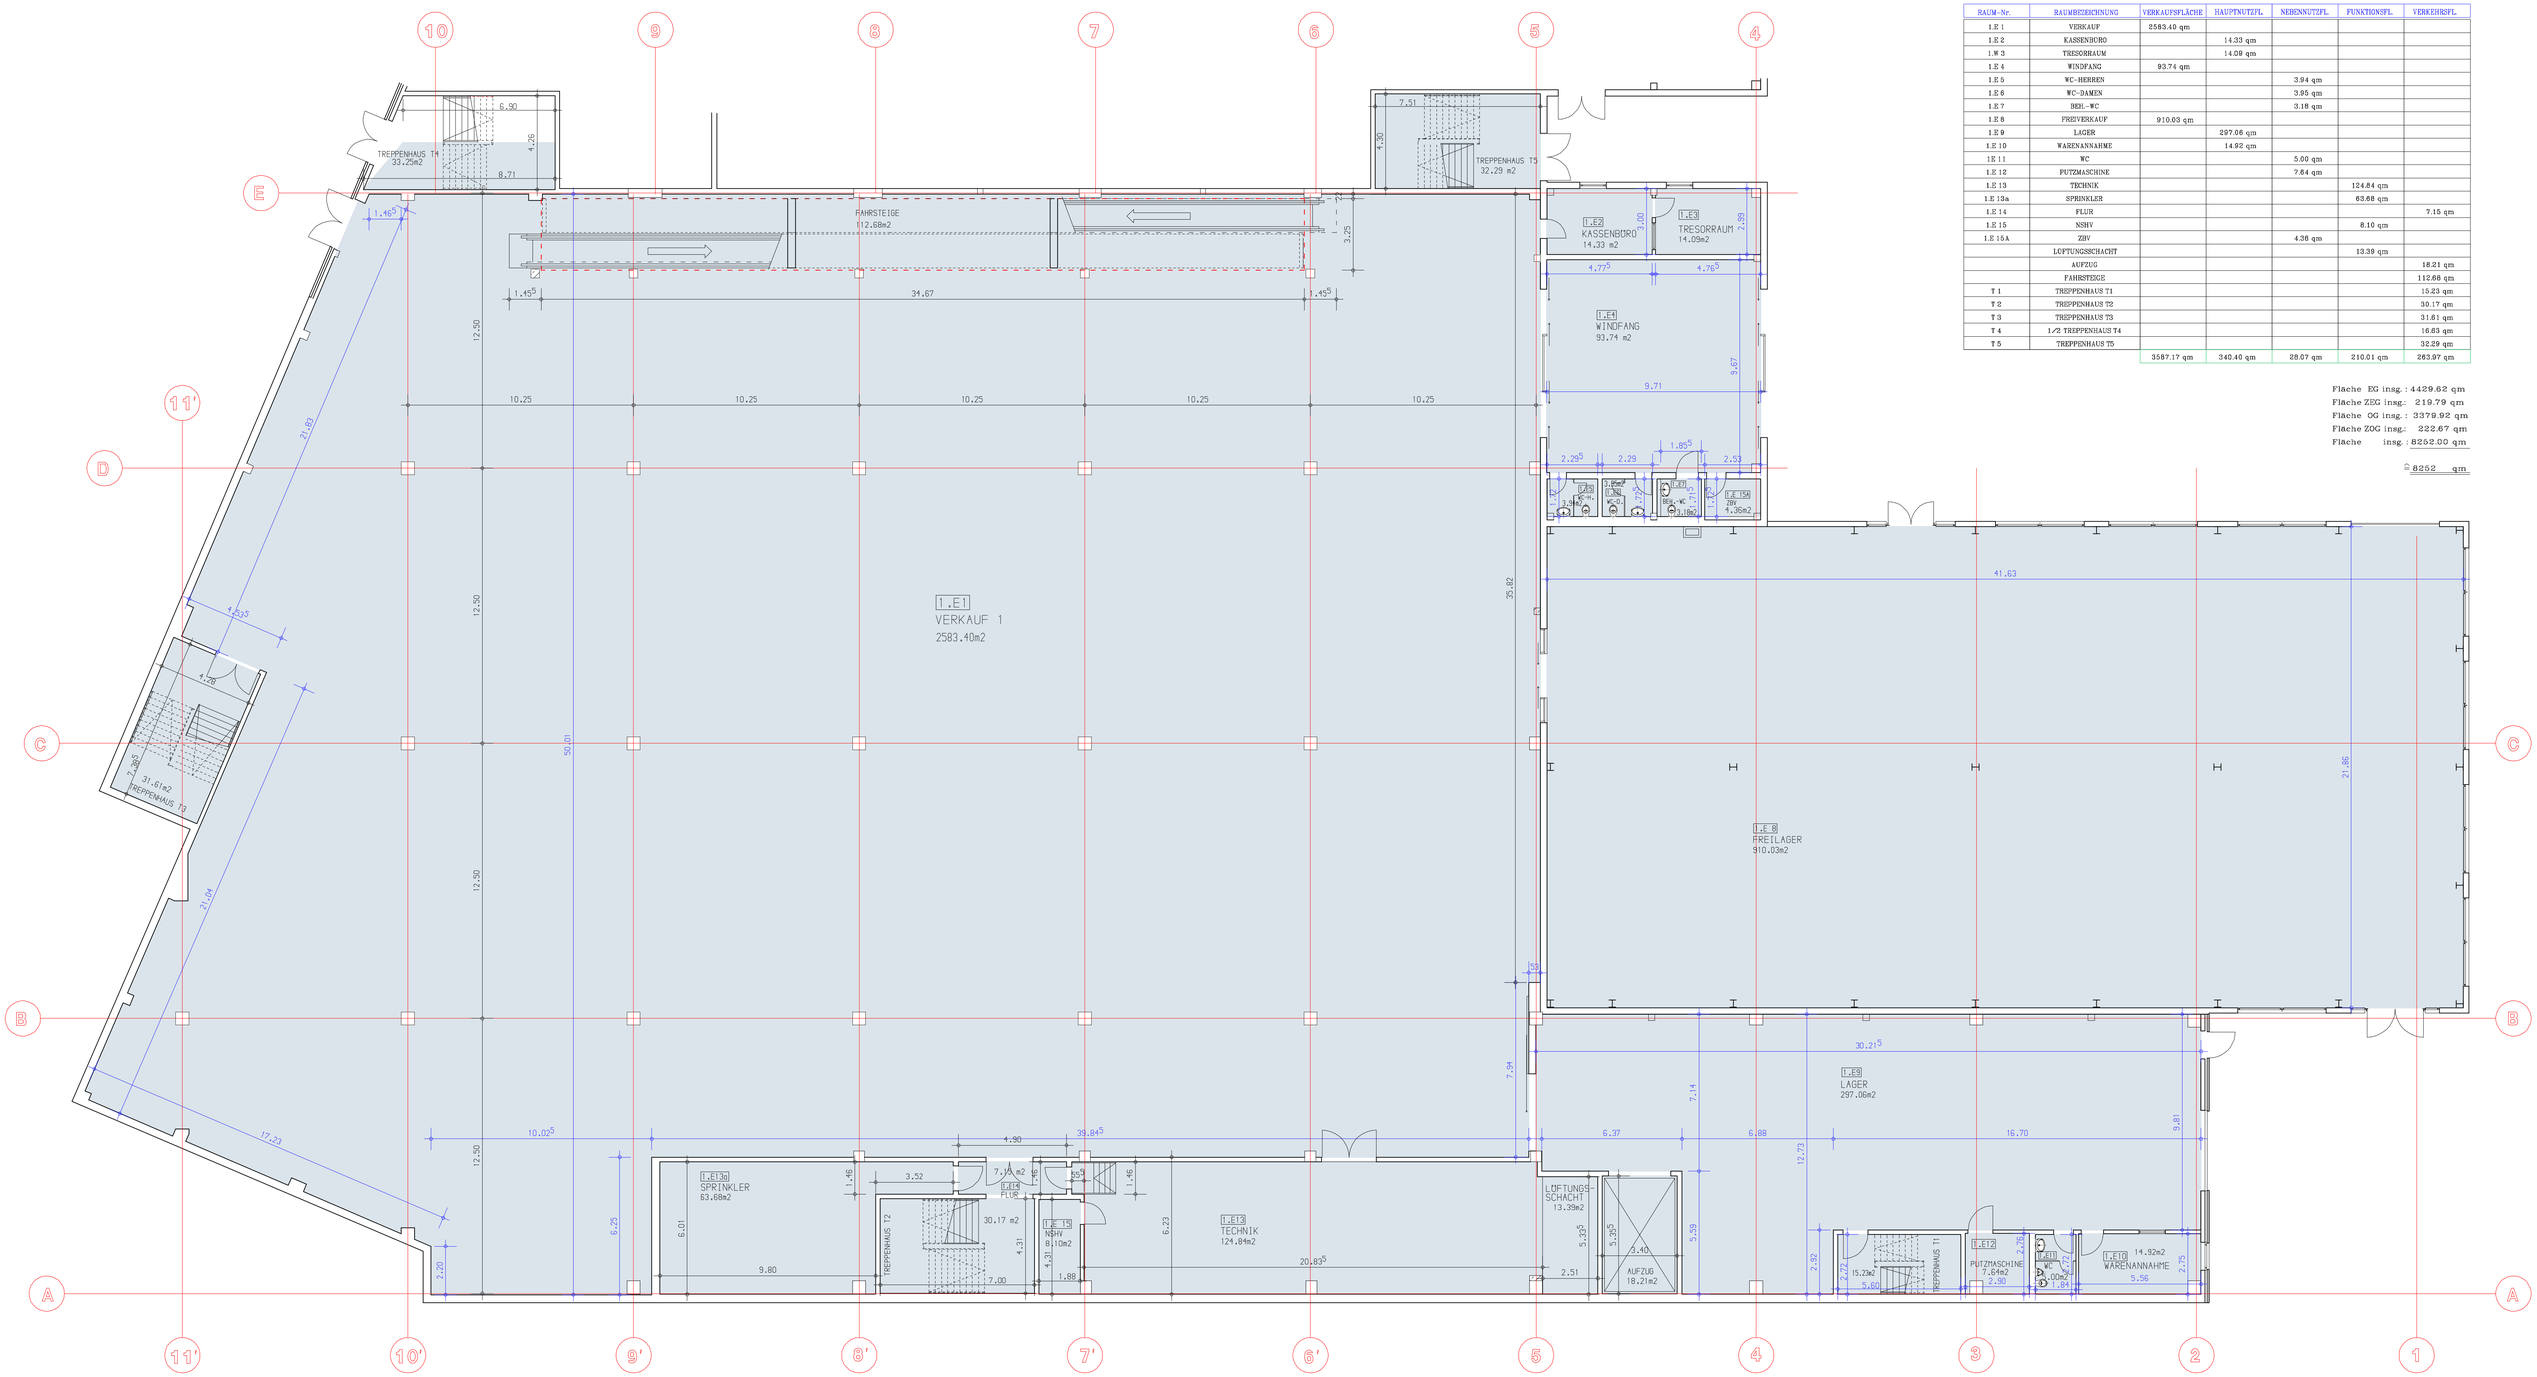


ÜBERSICHT-LAGEPLAN

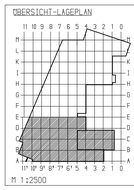


LEGENDE

1.00 Masse gemessen

1.00 Masse errechnet

vermietbare Fläche

Norden

| NR. | | | | | | |
|---|---|---|---|---|---|---|
| | | | | | | |
| | | | | | | |
| | | | | | | |
| | | | | | | |
| | | | | | | |
| | | | | | | |
| | | | | | | |
| | | | | | | |

| INDEX | DATUM | ART DER ÄNDERUNG |
|---|---|---|
| J | | |
| I | | |
| H | | |
| G | | |
| F | | |
| E | | |
| D | | |
| C | | |
| B | | |
| A | | |

KLOSTERMANN . MARQUARDT . SCHOBER . ARCHITEKTEN BDA
DIPL.-ING. LUTZ SCHOBER . DIPL.-ING. ULRICH HAASE
29664 WALSRODE . LANGE STRASSE 1 . TELEFON 05161-9886-0

KMS

NEUBAU EINES FACHMARKTZENTRUMS
HIRSCH GRUNDVERMÖGEN OBJEKT OBERHAUSEN KG

PROJEKT-NR.: 95 353

BESTANDSZEICHNUNG
ERDGESCHOSS-VERKAUF 1

ZEICHNUNGS-NR.: 112
MASSTAB: 1:100
BLATTGRÖSSE: 0.92 qm
GEZEICHNET: DOBROCK
DATUM: 27.April 1999
BAUHERR:
ARCHITEKT: